
id	Bacino Idrografico	Codice
1	TORRENTE FRIGIDOLFO	FRI
2	TORRENTE ARCANELLO	ARC
3	TORRENTE NARCANELLO	NAR
4	VALLE SERIA (VALBIONE)	SER
5	VALLE DEL RIO	RIO
6	VALLE VARISOLA	VAR
7	VALLE SIGNORA	SIG
8	VALLE POZZUOLO	POZ
9	TORRENTE AVIO	AVI
10	VALLE CANE'	CAN
11	VALLE DEI MULINI (VIONE)	MUL
12	TORRENTE LA VALLINA	LVA
13	VALLE VALLARO	VAL
14	VAL CIPLI'	CIP
15	TORRENTE VALZERU'	ZER
16	VALLE SAN CLEMENTE	SCL
17	VALLE PAGHERA	PAG
18	VAL GRANDE	GRD
19	TORRENTE DAVENINO	DAV
20	VALLE MORIANA	MOR
21	VALLE DELLA MOLA	MOL
22	TORRENTE OGLIOLO DI MONNO	OGL
23	VALLE FINALE	FIN
24	VALLE MEZZALONE	MEZ
25	VALLE MOIA	MOI
26	VALLE SAN CLEMENTE	SCT
27	TORRENTE OGLIOLO DI EDOLO	OGE
28	TORRENTE RE DI SONICO	SON
29	VAL RABBIA	RAB
30	TORRENTE REMULO	REM
31	TORRENTE ZAZZA	ZAZ
32	TORRENTE LAVA	LAV
33	RIO DI MALONNO	MAL
34	RIO VALLARO (MALONNO)	RVA
35	TORRENTE ZAROLLI	ZAR
36	VALLE MALOGNE (BERZO DEMO)	MAG
37	TORRENTE ALLIONE	ALL
38	VALLE SEREDOL (BERZO DEMO)	SED
39	VALLE DELLA RASEGA	RAS
40	VALLE DELL'ANGOLINO	ANG
41	VALLE DEL FONDO	FON
42	VALLE DEL COPPO	COP

id	Bacino Idrografico	Codice
43	TORRENTE POJA	POJ
44	VALLE DOSINE	DOS
45	VALLE MURACCHE	MUR
46	VALLE DEL POLLO	POL
47	VALLE DOSBO	DOB
48	VALLE MURALTO	MUT
49	TORRENTE RE DI SELLERO	SEL
50	VALLE OMBRO	OMB
51	TORRENTE RE DI CAPO DI PONTE	RCP
52	TORRENTE CLEGNA	CLE
53	TORRENTE FIGNA	FIG
54	TORRENTE BLE'	BLE
55	TORRENTE RE DI CERVENO	CER
56	TORRENTE PALOBBIA	PAL
57	TORRENTE RE DI LOSINE	LOS
58	VALLE DI COBELLO	COB
59	VALLE DEL RE DI NIARDO	RNI
60	TORRENTE FA	TFA
61	VALLE CORNA MARSA (LOSINE)	COR
62	TORRENTE ASTRIO	AST
63	TORRENTE LANICO	LAN
64	TORRENTE TROBIOLO	TRO
65	TORRENTE GRIGNA	GRI
66	VALLE SALUME	SAL
67	VALLE CANILE	VCA
68	VALLE CAVENA	CAV
69	TORRENTE DAVINE	DAN
70	TORRENTE RESIO	RES
71	VALLE BUDRIO	BUD
72	VALLE CERIALE	CEL
73	VALLE CAPRECOTTE	CAP
74	TORRENTE ROVINAZZA	ROV
75	TORRENTE RE DI GIANICO	GIA
76	FIUME DEZZO	DEZ
77	VALLE VEDETTA	VED
78	TORRENTE RE DI ARTOGNE	ART
79	VALZELLO PELUCCO	PEL
80	VALLE RONCAGLIA	RON
81	TORRENTE RE GRATACASOLO	GRA
82	VALLE DELLA ROVINA	ROA
83	TORRENTE TROBIOLO DI PISOGNE	TRP
84	TORRENTE TUFERE	TUF

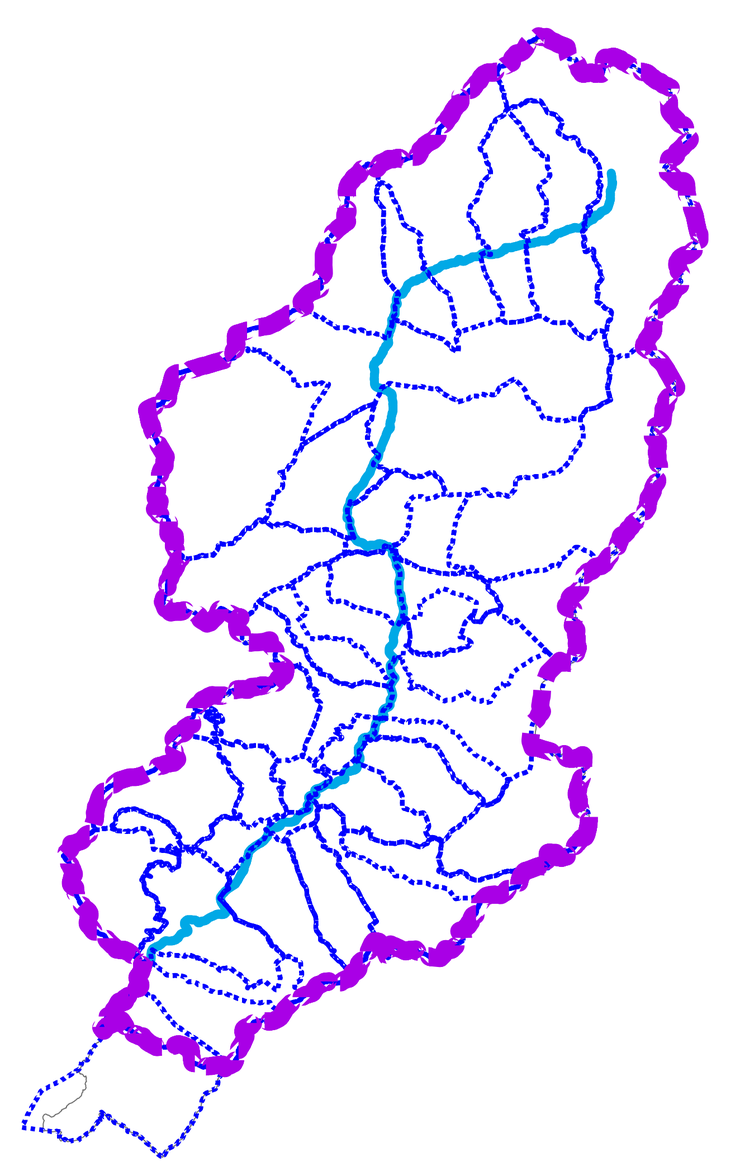


SCALA
1:80.000

N

Legenda

- Confine CMVC
- Confini Comunali
- Bacini Idrografici I° Lotto
- Bacini Idrografici II° e III° Lotto
- Rete idrografica

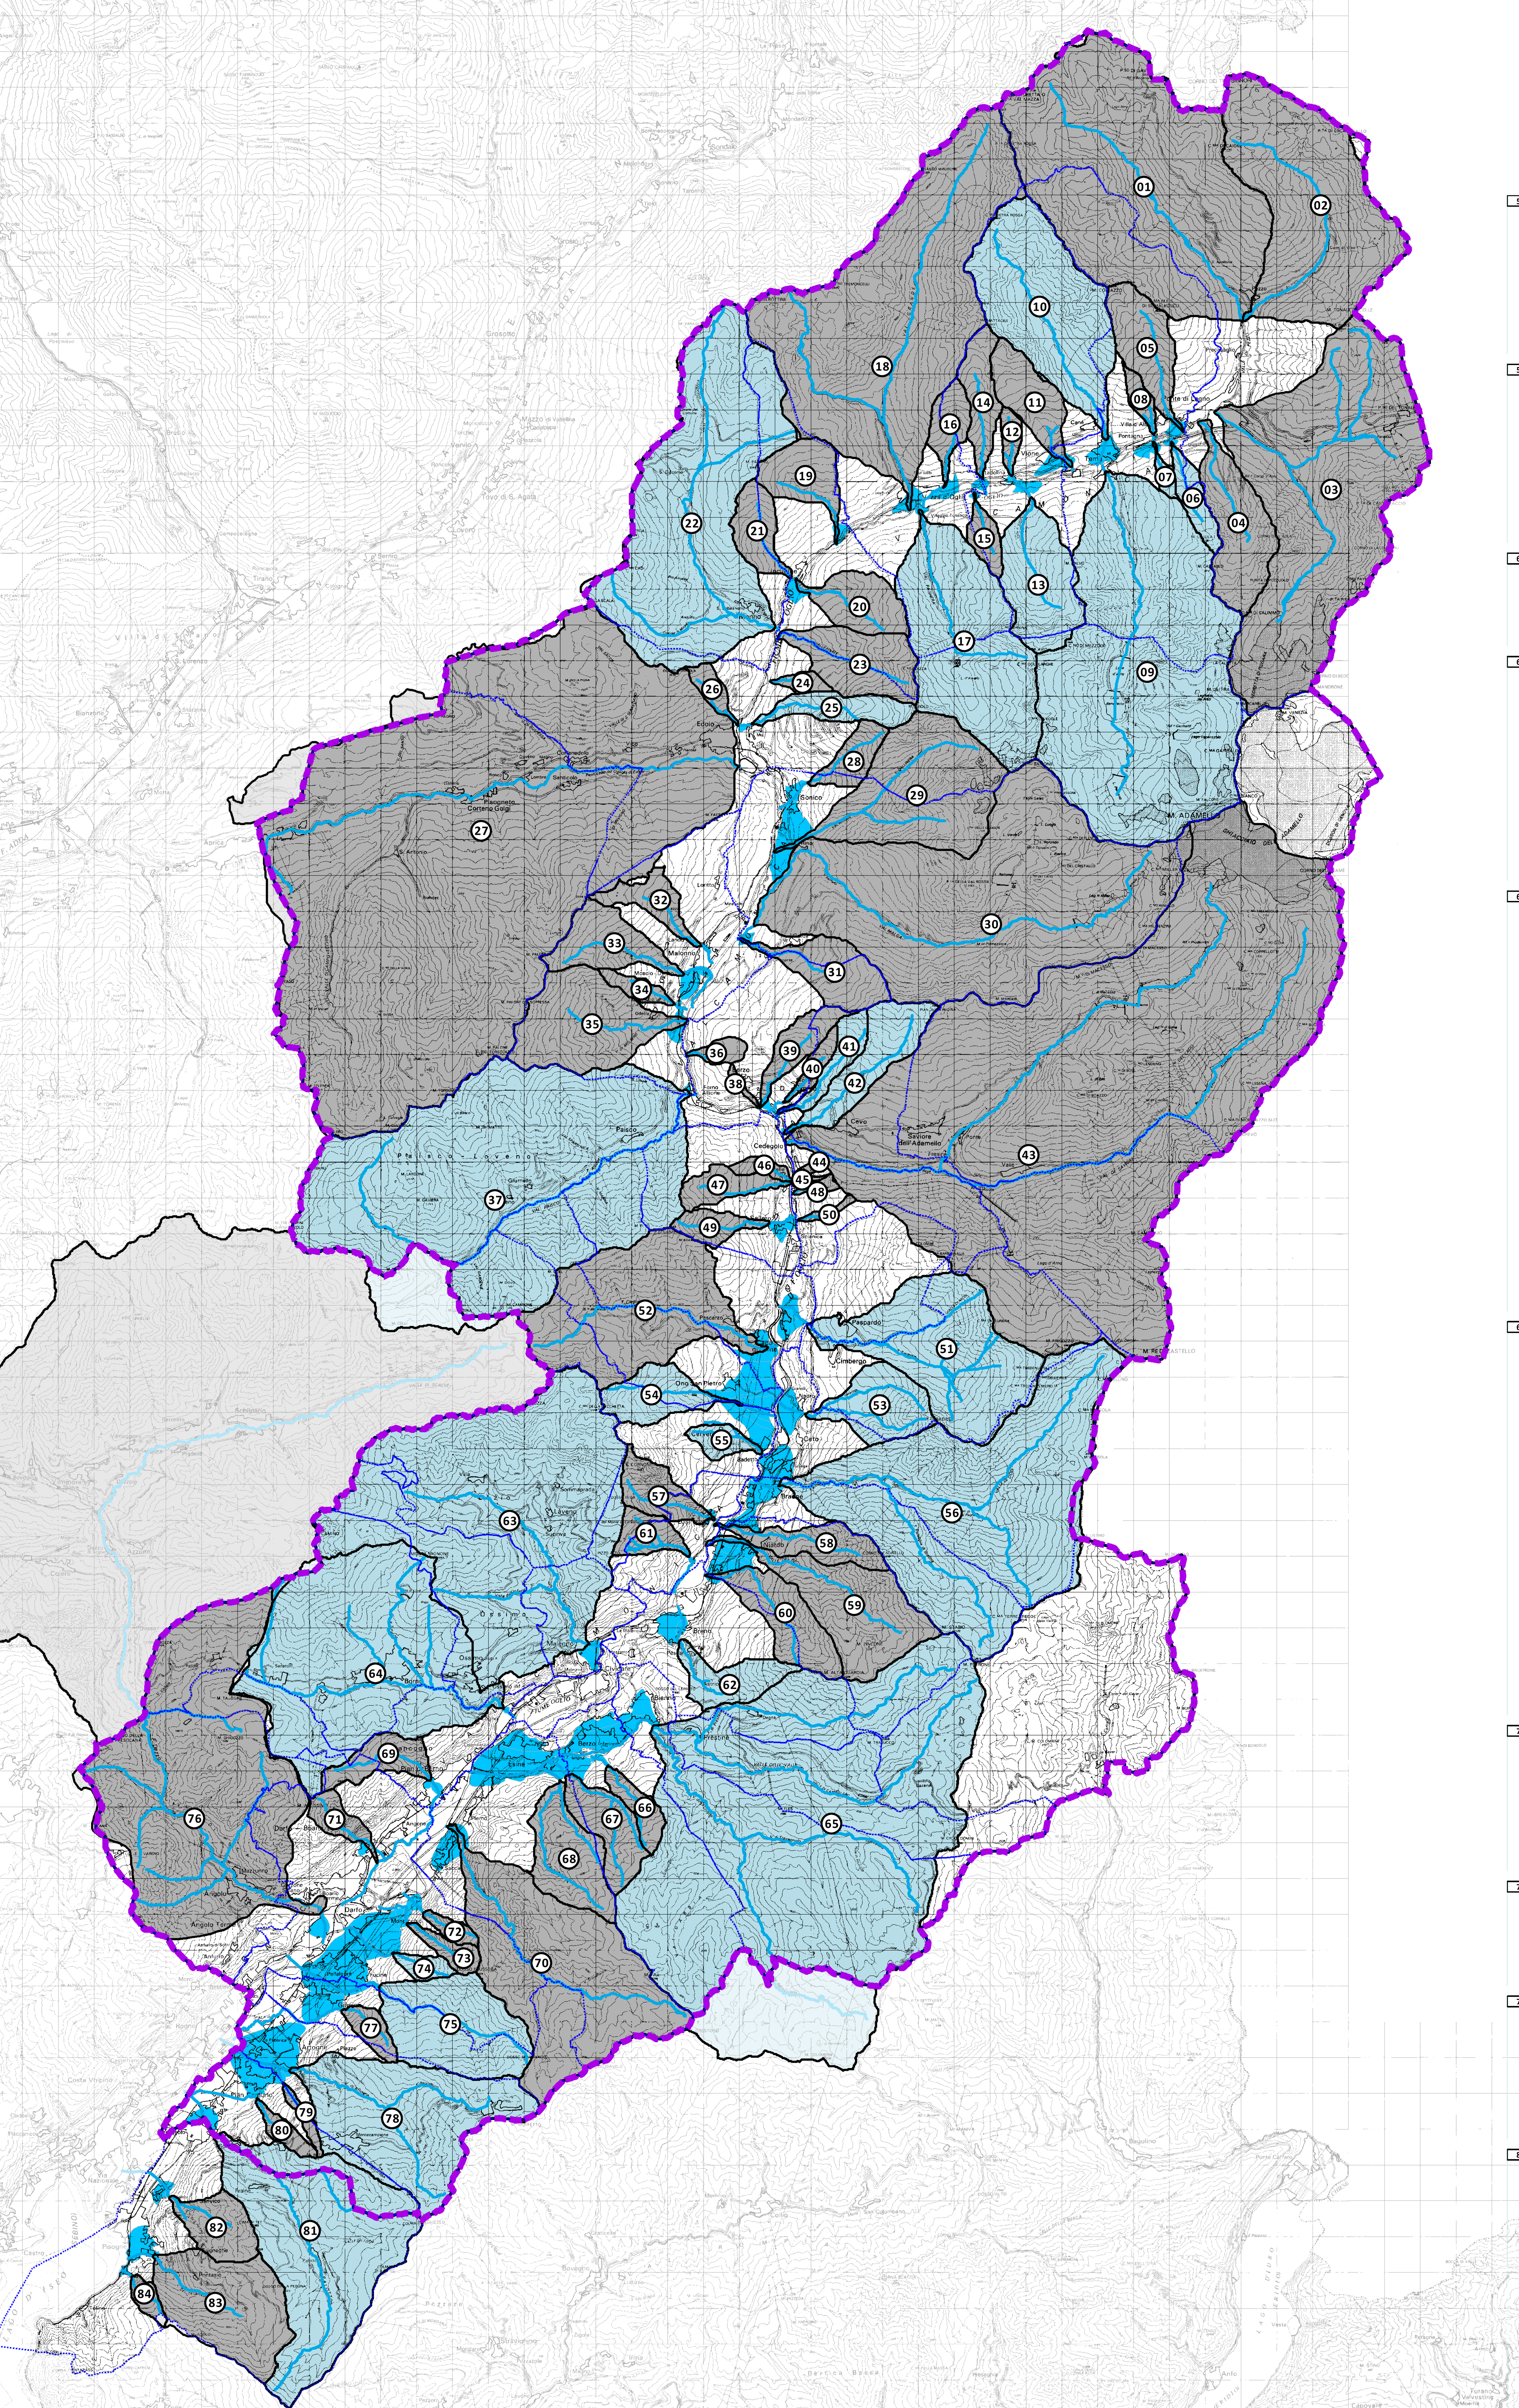

6 — SCHEMA RIASSUNTIVO degli interventi di progetto

Nuove Opere

Codice	Tipologia	I	II	III	Priorità	Strategicità	Costo €
VAR-C-NUO-001	Briglia-Soglia-Ponte	1	2	1	4	Alta	€ 375.500,00
TOTALE INVESTIMENTI PER LA SISTEMAZIONE DELLA VALLE VARISOLA							€ 375.500,00

7 — SCHEMA RIASSUNTIVO degli interventi di progetto

Nuove Opere

Codice	Tipologia	I	II	III	Priorità	Strategicità	Costo €
SIG-C-NUO-001	Briglia	3	3	2	8	Alta	~~€ 135.000,00~~
Note:	Opera completamente realizzata. Nessun importo residuo necessario.						-
SIG-C-NUO-002	Scogliera	3	3	2	8	Alta	€ 214.000,00

Ripristini

Codice	Tipologia	I	II	III	Priorità	Strategicità	Costo €
SIG-C-RIP-013	Briglia	2	2	2	6	Alta	€ 40.000,00
TOTALE INVESTIMENTI PER LA SISTEMAZIONE DELLA VALLE SIGNORA							€ 254.000,00

9 — SCHEMA RIASSUNTIVO degli interventi di progetto

Nuove Opere

Codice	Tipologia	I	II	III	Priorità	Strategicità	Costo €
AVI-B-NUO-001	Difesa spondale/Scogliera	1	1	1	3	Bassa	€ 98.500,00
AVI-B-NUO-002	Briglia	3	3	2	8	Alta	€ 236.000,00
AVI-B-NUO-003	Briglia	3	3	2	8	Alta	€ 288.500,00
TOTALE INVESTIMENTI PER LA SISTEMAZIONE DEL TORRENTE AVIO							€ 623.000,00

10 — SCHEMA RIASSUNTIVO degli interventi di progetto

Nuove Opere

Codice	Tipologia	I	II	III	Priorità	Strategicità	Costo €
CAN-B-NUO-001	Scogliera	1	1	2	4	Bassa	€ 73.000,00
CAN-B-NUO-002	Ingegneria Naturalistica	1	1	1	3	Bassa	€ 140.000,00

Ripristini

Codice	Tipologia	I	II	III	Priorità	Strategicità	Costo €
CAN-B-RIP-012	Ponte	1	1	3	5	Bassa	€ 28.000,00
CAN-B-RIP-013	Briglia	1	1	1	3	Bassa	€ 119.500,00
CAN-B-RIP-023	Scogliera	2	2	1	5	Media	€ 70.000,00
CAN-B-RIP-026 e 028	Scogliera	3	3	2	8	Alta	€ 74.000,00
CAN-B-RIP-029 a 040	Soglie / Scogliere	2	2	2	6	Media	€ 420.000,00
CAN-B-RIP-049 e 050	Muro d'argine / Ponte	2	3	3	8	Alta	€ 74.500,00
CAN-B-RIP-051 a 061	Soglie / Muro d'argine	2	2	3	7	Alta	€ 349.500,00
TOTALE INVESTIMENTI PER LA SISTEMAZIONE DELLA VALLE CANE'							€ 1.348.500,00

13 — SCHEMA RIASSUNTIVO degli interventi di progetto

Nuove Opere

Codice	Tipologia	I	II	III	Priorità	Strategicità	Costo €
VAL-B-NUO-001	Briglia	2	2	1	5	Bassa	€ 201.500,00
VAL-C-NUO-002	Briglia	3	3	2	8	Alta	~~€ 504.000,00~~
Note:	Opera completamente realizzata. Nessun importo residuo necessario.						-
TOTALE INVESTIMENTI PER LA SISTEMAZIONE DELLA VALLE VALLARO							€ 201.500,00

17 — SCHEMA RIASSUNTIVO degli interventi di progetto

Nuove Opere

Codice	Tipologia	I	II	III	Priorità	Strategicità	Costo €
PAG-B-NUO-001	Briglia/Vasca	2	3	2	7	Alta	€ 145.000,00
PAG-B-NUO-002	Ingegneria naturalistica	2	2	2	6	Media	~~€ 420.000,00~~
Note:	Opera completamente realizzata. Nessun importo residuo necessario.						-
PAG-B-NUO-003	Ingegneria naturalistica	2	2	2	6	Media	€ 280.000,00
PAG-C-NUO-004	Scogliera	2	3	2	7	Alta	€ 267.500,00

Ripristini

Codice	Tipologia	I	II	III	Priorità	Strategicità	Costo €
PAG-B-RIP-002	Scogliera	3	3	2	8	Alta	€ 115.000,00
PAG-B-RIP-004	Ponte	1	2	2	5	Media	€ 193.000,00
PAG-B-RIP-023	Ponte	2	3	3	8	Alta	€ 50.000,00

Manutenzioni

Codice	Tipologia	I	II	III	Priorità	Strategicità	Costo €
PAG-B-MAN-001	Svaso e sfalcio	1	1	2	4	Bassa	€ 35.500,00
TOTALE INVESTIMENTI PER LA SISTEMAZIONE DELLA VALLE PAGHERA							€ 1.086.000,00

22 — SCHEMA RIASSUNTIVO degli interventi di progetto

Nuove Opere

Codice	Tipologia	I	II	III	Priorità	Strategicità	Costo €
OGL-B-NUO-001	Sistemazione Dissesto	2	1	1	4	Alta	€ 7.000.000,00
OGL-B-NUO-002	Sistemazione Dissesto	2	3	1	6	Media	~~€ 270.000,00~~
Note:	Opera completamente realizzata. Nessun importo residuo necessario.						-
OGL-B-NUO-003	Sist. Diss. / Briglie / Monit.	3	3	3	9	Alta	~~€ 1.650.000,00~~
Note:	Opera solo in parte realizzata. Importo residuo necessario al completamento delle opere.						€ 800.000,00

Ripristini

Codice	Tipologia	I	II	III	Priorità	Strategicità	Costo €
OGL-B-RIP-002 a 010	Briglie	3	3	2	8	Alta	€ 839.000,00
OGL-B-RIP-011 a 023	Briglie	3	3	2	8	Alta	€ 699.000,00
OGL-B-RIP-018	Briglie	2	3	1	6	Alta	~~€ 210.500,00~~
Note:	Opera completamente realizzata. Nessun importo residuo necessario.						-
OGL-B-RIP-024 a 030	Briglie	2	2	2	6	Media	€ 559.500,00
OGL-B-RIP-031 a 032	Scogliera / Soglia	1	1	2	4	Media	€ 292.000,00
OGL-B-RIP-035 a 051	Briglie / Soglie	1	2	2	5	Media	€ 700.000,00
OGL-B-RIP-052	Briglia	2	3	2	7	Media	€ 246.500,00
TOTALE INVESTIMENTI PER LA SISTEMAZIONE DEL TORRENTE OGLIOLO DI MONNO							€ 11.136.000,00

25 — SCHEMA RIASSUNTIVO degli interventi di progetto

Ripristini

Codice	Tipologia	I	II	III	Priorità	Strategicità	Costo €
MOI-B-RIP-001	Guado	1	1	1	3	Bassa	€ 45.000,00
MOI-B-RIP-002 e 003	Briglia / Scogliera	1	1	1	3	Bassa	€ 90.000,00
MOI-B-RIP-004	Briglia	1	2	2	5	Alta	~~€ 125.500,00~~
Note:	Opera completamente realizzata (v. C.d.S. 48/10/P) nessun importo residuo necessario.						-
MOI-B-RIP-010 e 011	In fase di progettazione	-	-	-	-	-	-
Note:	Opera completamente realizzata (v. C.d.S. 17/10/P)						-
MOI-B-RIP-014 e 015	In fase di progettazione	-	-	-	-	-	-
Note:	Opera completamente realizzata (v. C.d.S. 17/10/P)						-
MOI-C-RIP-041	Muro d'argine	3	3	2	8	Alta	~~€ 35.500,00~~
Note:	Opera completamente realizzata (v. C.d.S. 48/10/P) nessun importo residuo necessario.						-

Manutenzioni

Codice	Tipologia	I	II	III	Priorità	Strategicità	Costo €
MOI-C-MAN-001	Svaso	1	2	1	4	Bassa	~~€ 32.500,00~~
Note:	Opera completamente realizzata (v. C.d.S. 48/10/P) nessun importo residuo necessario.						-
MOI-C-MAN-002	Sfalcio e svaso	1	3	1	5	Media	~~€ 44.000,00~~
Note:	Opera completamente realizzata (v. C.d.S. 48/10/P) nessun importo residuo necessario.						-
TOTALE INVESTIMENTI PER LA SISTEMAZIONE DELLA VALLE MOIA							€ 135.000,00

37 — SCHEMA RIASSUNTIVO degli interventi di progetto

Nuove Opere

Codice	Tipologia	I	II	III	Priorità	Strategicità	Costo €
ALL-B-NUO-001	Sistemazione Frana	1	2	1	4	Bassa	€ 484.500,00
ALL-B-NUO-002	Drenaggi / Ing. Naturalistica	2	2	1	5	Alta	€ 280.000,00
ALL-B-NUO-003	Briglie / Sistemazione sponde	2	3	3	8	Alta	~~€ 336.000,00~~
Note:	Opera completamente realizzata. Nessun importo residuo necessario.						-
ALL-B-NUO-004	Ingegneria naturalistica	3	3	2	8	Alta	~~€ 770.000,00~~
Note:	Opera completamente realizzata. Nessun importo residuo necessario.						-
ALL-B-NUO-005	Ingegneria naturalistica	1	2	1	4	Media	€ 270.000,00

Ripristini

Codice	Tipologia	I	II	III	Priorità	Strategicità	Costo €
ALL-C-RIP-015 a 023	Soglie / Scogliere	3	2	2	7	Alta	€ 350.000,00
TOTALE INVESTIMENTI PER LA SISTEMAZIONE DEL TORRENTE ALLIONE							€ 1.384.500,00

41 — SCHEMA RIASSUNTIVO degli interventi di progetto

Nuove Opere

Codice	Tipologia	I	II	III	Priorità	Strategicità	Costo €
FON-B-NUO-001	Ingegneria naturalistica	2	3	1	6	Media	€ 270.000,00
FON-B-NUO-002	Ingegneria naturalistica	2	1	2	5	Bassa	€ 210.500,00
TOTALE INVESTIMENTI PER LA SISTEMAZIONE DELLA VALLE DEL FONDO							€ 480.500,00

42 — SCHEMA RIASSUNTIVO degli interventi di progetto

Nuove Opere

Codice	Tipologia	I	II	III	Priorità	Strategicità	Costo €
COP-B-NUO-001	Briglia	3	3	3	9	Alta	€ 637.500,00
COP-B-NUO-002	Briglia	-	-	-	-	-	-
Note:	Opera già realizzata						-

Manutenzioni

Codice	Tipologia	I	II	III	Priorità	Strategicità	Costo €
COP-B-MAN-001	Svaso/ Sfalcio / Manutenzione	2	2	1	5	Alta	€ 70.000,00
COP-B-MAN-002	Svaso/ Sfalcio	1	2	3	6	Alta	€ 35.500,00
TOTALE INVESTIMENTI PER LA SISTEMAZIONE DELLA VALLE DEL COPPO							€ 743.000,00

51 — SCHEMA RIASSUNTIVO degli interventi di progetto

Nuove Opere

Codice	Tipologia	I	II	III	Priorità	Strategicità	Costo €
RCP-B-NUO-001	Ingegneria naturalistica	3	3	1	7	Alta	€ 630.000,00
RCP-B-NUO-002	Ingegneria naturalistica	3	3	2	8	Alta	~~€ 1.258.500,00~~
Note:	Opera completamente realizzata. Nessun importo residuo necessario.						-
RCP-C-NUO-003	Scogliera	3	3	2	8	Alta	€ 441.500,00

Ripristini

Codice	Tipologia	I	II	III	Priorità	Strategicità	Costo €
RCP-B-RIP-003	Ponte	1	2	2	5	Bassa	€ 53.500,00
RCP-C-RIP-010 a 012	Scogliera / Svaso	1	2	2	5	Media	€ 91.500,00
RCP-C-RIP-014 a 023	Scogliera / Ponti / Sfalcio	1	2	3	6	Alta	€ 115.500,00
TOTALE INVESTIMENTI PER LA SISTEMAZIONE DEL TORRENTE RE DI CAPO DI PONTE							€ 1.332.000,00

53 — SCHEMA RIASSUNTIVO degli interventi di progetto

Nuove Opere

Codice	Tipologia	I	II	III	Priorità	Strategicità	Costo €
FIG-B-NUO-001	Briglia / Scogliere	2	3	1	6	Alta	€ 218.500,00

Ripristini

Codice	Tipologia	I	II	III	Priorità	Strategicità	Costo €
FIG-C-RIP-018 e 019	Soglie / Spalle ponte / Sfalcio	1	1	2	4	Media	€ 70.500,00
FIG-B-RIP-039 a 046	Briglie / Op. versante / Muro	2	3	1	6	Alta	€ 560.000,00

Manutenzioni

Codice	Tipologia	I	II	III	Priorità	Strategicità	Costo €
FIG-C-MAN-001	Svaso e sfalcio	3	3	2	8	Alta	€ 56.000,00
TOTALE INVESTIMENTI PER LA SISTEMAZIONE DEL TORRENTE FIGNA							€ 905.000,00

54 — SCHEMA RIASSUNTIVO degli interventi di progetto

Nuove Opere

Codice	Tipologia	I	II	III	Priorità	Strategicità	Costo €
BLE-C-NUO-001	Briglia	-	-	-	-	-	-
Note:	Opera già realizzata						-
BLE-C-NUO-002	Scogliera / Svaso	3	3	2	8	Alta	€ 475.500,00
BLE-C-NUO-003	Scogliera / Soglie	-	-	-	-	-	-
Note:	Opera già realizzata						-
BLE-C-NUO-004	Svaso / Soglie / Scogliera	2	2	2	6	Media	€ 249.000,00
TOTALE INVESTIMENTI PER LA SISTEMAZIONE DEL TORRENTE BLE'							€ 724.500,00

55 — SCHEMA RIASSUNTIVO degli interventi di progetto

Nuove Opere

Codice	Tipologia	I	II	III	Priorità	Strategicità	Costo €
CER-B-NUO-001	Briglia / Scogliere	3	3	2	8	Alta	€ 416.000,00
CER-C-NUO-002	Scogliera	2	2	1	5	Bassa	€ 90.000,00

Ripristini

Codice	Tipologia	I	II	III	Priorità	Strategicità	Costo €
CER-B-RIP-004	Briglia	3	2	1	6	Media	€ 60.000,00
CER-C-RIP-042 a 050	Briglie/Svaso e sfalcio	1	2	2	5	Media	~~€ 225.000,00~~
Note:	Opera solo in parte realizzata. Importo residuo necessario al completamento delle opere.						€ 100.000,00

Manutenzioni

Codice	Tipologia	I	II	III	Priorità	Strategicità	Costo €
CER-C-MAN-001	Svaso e sfalcio	1	1	2	4	Bassa	€ 46.500,00
TOTALE INVESTIMENTI PER LA SISTEMAZIONE DEL TORRENTE RE DI CERVENO							€ 712.500,00

56 — SCHEMA RIASSUNTIVO degli interventi di progetto

Nuove Opere

Codice	Tipologia	I	II	III	Priorità	Strategicità	Costo €
PAL-B-NUO-001	Briglia	1	1	2	4	Bassa	€ 220.000,00
PAL-B-NUO-002	Ingegneria naturalistica	3	2	2	7	Alta	€ 540.000,00
PAL-B-NUO-003	Ingegneria naturalistica	1	1	1	3	Bassa	€ 140.000,00
PAL-C-NUO-004	Scogliera	3	3	3	9	Alta	€ 96.500,00
PAL-C-NUO-005	Scogliera	3	3	3	9	Alta	~~€ 260.000,00~~
Note:	Opera completamente realizzata. Nessun importo residuo necessario.						-

Ripristini

Codice	Tipologia	I	II	III	Priorità	Strategicità	Costo €
PAL-B-RIP-008	Soglia	1	1	1	3	Bassa	€ 36.000,00
PAL-C-RIP-032	Selciato	2	2	3	7	Alta	€ 50.000,00
PAL-C-RIP-035	Briglia	2	2	3	7	Alta	~~€ 64.500,00~~
Note:	Opera completamente realizzata. Nessun importo residuo necessario.						-
PAL-C-RIP-043	Briglia	1	1	2	4	Media	€ 40.000,00
TOTALE INVESTIMENTI PER LA SISTEMAZIONE DEL TORRENTE PALOBBIA							€ 1.122.500,00

62 — SCHEMA RIASSUNTIVO degli interventi di progetto

Nuove Opere

Codice	Tipologia	I	II	III	Priorità	Strategicità	Costo €
AST-B-NUO-001	Ingegneria naturalistica	1	1	1	3	Bassa	~~€ 224.000,00~~
Note:	Opera completamente realizzata. Nessun importo residuo necessario.						-
AST-C-NUO-002	Vasca di laminazione	3	3	3	9	Alta	~~€ 255.000,00~~
Note:	Opera completamente realizzata. Nessun importo residuo necessario.						-
TOTALE INVESTIMENTI PER LA SISTEMAZIONE DEL TORRENTE ASTRIO							€ 0,00

63 — SCHEMA RIASSUNTIVO degli interventi di progetto

Nuove Opere

Codice	Tipologia	I	II	III	Priorità	Strategicità	Costo €
LAN-B-NUO-001	Scogliera/Briglie/Ing. Nat.	3	2	1	6	Alta	€ 745.000,00
LAN-B-NUO-002	Scogliera	2	2	1	5	Media	€ 541.000,00
LAN-B-NUO-003	Scogliera	2	2	1	5	Media	€ 154.000,00
LAN-B-NUO-004	Scogliera	2	2	1	5	Media	€ 174.000,00
LAN-B-NUO-005	Scogliera	2	2	1	5	Media	€ 224.000,00

Ripristini

Codice	Tipologia	I	II	III	Priorità	Strategicità	Costo €
LAN-B-RIP-008 a 010	Briglia	1	2	1	4	Bassa	€ 110.000,00
LAN-B-RIP-017	Briglia	2	2	1	5	Bassa	€ 92.500,00
LAN-B-RIP-019	Briglia	2	2	1	5	Bassa	€ 121.000,00
LAN-B-RIP-020	Scogliera	2	2	1	5	Bassa	€ 50.000,00
LAN-B-RIP-021	Briglia	2	2	1	5	Bassa	€ 92.500,00
LAN-B-RIP-022	Briglia	2	2	1	5	Bassa	€ 196.000,00
LAN-B-RIP-027	Briglia	2	1	1	4	Bassa	€ 49.000,00
LAN-B-RIP-028	Briglia	2	1	1	4	Bassa	€ 61.000,00
LAN-C-RIP-039	Briglia	3	3	3	9	Alta	€ 69.500,00
LAN-B-RIP-053 a 063	Briglie	1	2	1	4	Bassa	~~€ 280.000,00~~
Note:	Opera completamente realizzata. Nessun importo residuo necessario.						-
TOTALE INVESTIMENTI PER LA SISTEMAZIONE DEL TORRENTE LANICO							€ 2.679.500,00

64 — SCHEMA RIASSUNTIVO degli interventi di progetto

Nuove Opere

Codice	Tipologia	I	II	III	Priorità	Strategicità	Costo €
TRO-B-NUO-001	Consolidamento versante	2	1	2	5	Alta	~~€ 490.000,00~~
Note:	Opera completamente realizzata. Nessun importo residuo necessario.						-
TRO-B-NUO-002	Ingegneria naturalistica	1	1	1	3	Bassa	€ 415.000,00
TRO-B-NUO-003	Briglie / Scogliere	3	3	1	7	Alta	€ 1.059.000,00
TRO-B-NUO-004	Briglie / Scogliere	3	3	1	7	Alta	~~€ 761.000,00~~
Note:	Opera solo in parte realizzata. Importo residuo necessario al completamento delle opere.						€ 650.000,00
TRO-B-NUO-005	Scogliere/Briglia/Ing. Nat.	1	2	1	4	Bassa	€ 345.000,00
TRO-B-NUO-006	Scogliere/Briglia/Ing. Nat.	1	2	1	4	Bassa	€ 200.000,00
TRO-B-NUO-007	Briglie/Cons. Vers.	2	3	1	6	Alta	€ 675.000,00
TRO-B-NUO-008	Consolidamento frana	3	2	2	7	Alta	~~€ 385.000,00~~
Note:	Opera completamente realizzata. Nessun importo residuo necessario.						-

Ripristini

Codice	Tipologia	I	II	III	Priorità	Strategicità	Costo €
TRO-B-RIP-001 a 004	Briglia / Svaso	1	2	2	5	Bassa	~~€ 70.500,00~~
Note:	Opera completamente realizzata. Nessun importo residuo necessario.						-
TRO-B-RIP-005 a 012	Briglie / Svaso	2	2	1	5	Media	~~€ 490.000,00~~
Note:	Opera completamente realizzata. Nessun importo residuo necessario.						-
TRO-B-RIP-013 a 031	Briglie / Svaso	2	2	1	5	Media	€ 1.258.500,00
TRO-B-RIP-032 a 050	Briglie / Svaso	2	2	1	5	Bassa	€ 336.000,00
TRO-B-RIP-057	Scogliera	2	2	1	5	Alta	~~€ 61.000,00~~
Note:	Opera completamente realizzata. Nessun importo residuo necessario.						-
TRO-B-RIP-063	Muro d'argine	1	2	1	4	Bassa	€ 106.000,00
TRO-B-RIP-073 a 078	Briglie / Gab. / Svaso	2	2	1	5	Bassa	€ 224.000,00
TRO-B-RIP-079 a 082	Briglie / Svaso	2	2	2	6	Media	€ 112.000,00
TRO-B-RIP-086 a 088	Briglia / Svaso	2	2	1	5	Media	€ 71.000,00
TRO-B-RIP-106	In fase di realizzazione	-	-	-	-	-	-
Note:	Opera già realizzata						-
TRO-B-RIP-118	In fase di realizzazione	-	-	-	-	-	-
Note:	Opera già realizzata						-
TRO-B-RIP-122	Muri d'argine / Soglie	2	2	3	7	Alta	~~€ 213.000,00~~
Note:	Opera completamente realizzata. Nessun importo residuo necessario.						-
TRO-B-RIP-123	Tombotto	3	2	3	8	Alta	~~€ 205.000,00~~
Note:	Opera completamente realizzata. Nessun importo residuo necessario.						-
TRO-B-RIP-135 a 139	Briglie	3	2	1	6	Alta	€ 112.000,00
TRO-B-RIP-177 a 231	Briglie/Svaso/Ing. Nat.	2	3	1	6	Media	~~€ 1.600.000,00~~
Note:	Opera solo minimamente realizzata. Importo residuo necessario al completamento delle opere.						€ 1.580.000,00
TRO-C-RIP-250	Ponte / Svaso	3	3	3	9	Alta	€ 100.500,00

Manutenzioni

Codice	Tipologia	I	II	III	Priorità	Strategicità	Costo €
TRO-B-MAN-001	Pulizia e Svaso alveo	1	2	1	4	Bassa	~~€ 98.000,00~~
Note:	Opera completamente realizzata. Nessun importo residuo necessario.						-
TOTALE INVESTIMENTI PER LA SISTEMAZIONE DEL TORRENTE TROBIOLO							€ 7.244.000,00

65 — SCHEMA RIASSUNTIVO degli interventi di progetto

Nuove Opere

Codice	Tipologia	I	II	III	Priorità	Strategicità	Costo €
GRI-B-NUO-001	Briglie/Cons. spondale	2	2	1	5	Media	€ 675.000,00
GRI-B-NUO-002	Ing. Naturalistica/Scogliera	2	3	1	6	Media	~~€ 415.000,00~~
Note:	Opera completamente realizzata. Nessun importo residuo necessario.						-
GRI-B-NUO-003	Sistemazione Dissesti	2	2	1	5	Media	€ 419.500,00
GRI-B-NUO-004	Briglie/Scogliere	2	3	1	6	Alta	€ 1.055.000,00
GRI-B-NUO-005	Briglia	2	2	1	5	Alta	€ 378.000,00
GRI-B-NUO-006	Sistemazione Frana	3	3	3	9	Alta	€ 1.400.000,00
GRI-C-NUO-007	Soglia	2	1	1	4	Media	€ 110.000,00
GRI-C-NUO-008	Briglia	3	3	3	9	Alta	~~€ 793.000,00~~
Note:	Opera completamente realizzata. Nessun importo residuo necessario.						-
GRI-C-NUO-009	Scogliera	1	1	2	4	Bassa	€ 117.000,00
GRI-C-NUO-010	Scogliera	2	3	2	7	Alta	€ 348.500,00
GRI-C-NUO-011	Scogliera	1	2	1	4	Media	€ 77.500,00

Ripristini

Codice	Tipologia	I	II	III	Priorità	Strategicità	Costo €
GRI-B-RIP-001 a 028	Briglie	1	3	1	5	Alta	~~€ 849.000,00~~
Note:	Opera solo in parte realizzata. Importo residuo necessario al completamento delle opere.						€ 600.000,00
GRI-B-RIP-018 a 026	Sistemazione Frana	2	1	1	4	Media	€ 559.500,00
GRI-B-RIP-030 a 039	Briglie	1	1	1	3	Bassa	€ 559.500,00
GRI-B-RIP-073	Briglia	1	1	2	4	Bassa	€ 95.000,00
GRI-B-RIP-074	Briglia	1	1	2	4	Bassa	€ 95.000,00
GRI-B-RIP-084	Briglia	1	2	1	4	Media	€ 208.000,00
GRI-C-RIP-123	Scogliera	1	2	1	4	Media	€ 30.500,00
GRI-C-RIP-129	Briglia	1	2	1	4	Media	€ 81.000,00
GRI-C-RIP-131	Soglia	1	2	1	4	Media	€ 29.500,00
GRI-C-RIP-157	Briglia	2	3	3	8	Alta	~~€ 364.000,00~~
Note:	Opera completamente realizzata. Nessun importo residuo necessario.						-
GRI-C-RIP-167	Soglia	1	1	1	3	Media	€ 102.500,00
GRI-C-RIP-181	Muro d'argine	3	2	3	8	Alta	~~€ 108.500,00~~
Note:	Opera non ancora realizzata. Importo maggiorato per l'implementazione di ulteriori lavori da eseguire.						€ 500.000,00
GRI-C-RIP-211	Briglia	1	1	1	3	Bassa	€ 42.500,00

Manutenzioni

Codice	Tipologia	I	II	III	Priorità	Strategicità	Costo €
GRI-B-MAN-001	Pulizia e Svaso alveo	1	1	2	4	Bassa	€ 71.000,00
GRI-C-MAN-002	Pulizia e Svaso alveo	1	1	2	5	Media	€ 70.500,00
GRI-C-MAN-003	Pulizia e Svaso alveo	1	2	2	5	Media	€ 399.000,00
GRI-C-MAN-004	Pulizia e Svaso alveo	1	1	1	3	Bassa	€ 63.500,00
TOTALE INVESTIMENTI PER LA SISTEMAZIONE DEL TORRENTE GRIGNA							€ 8.087.500,00

74 — SCHEMA RIASSUNTIVO degli interventi di progetto

Ripristini

Codice	Tipologia	I	II	III	Priorità	Strategicità	Costo €
ROV-C-RIP-000 a 012	Briglie / Ingegneria nat.	1	2	1	4	Media	€ 675.000,00
ROV-C-RIP-014 a 021	Briglie / Gabbioni / Svaso	2	2	1	5	Media	€ 350.000,00
ROV-C-RIP-022 a 034	Briglie / Svaso	2	2	1	5	Media	€ 392.000,00
ROV-C-RIP-035 a 042	Briglie / Scogliere / Svaso	2	2	1	5	Media	€ 350.000,00
ROV-C-RIP-043	Scogliere	3	3	2	8	Alta	€ 123.000,00

Manutenzioni

Codice	Tipologia	I	II	III	Priorità	Strategicità	Costo €
ROV-C-MAN-001	Svaso e pulizia	1	2	1	4	Alta	€ 42.500,00
ROV-C-MAN-002	Svaso e pulizia	1	2	1	4	Alta	€ 224.000,00
TOTALE INVESTIMENTI PER LA SISTEMAZIONE DEL TORRENTE ROVINAZZA							€ 2.156.500,00

75 — SCHEMA RIASSUNTIVO degli interventi di progetto

Nuove Opere

Codice	Tipologia	I	II	III	Priorità	Strategicità	Costo €
GIA-B-NUO-001	Scogliere / Briglie / Ing. Nat.	2	2	1	5	Media	€ 540.000,00
GIA-C-NUO-002	Argini / Riprofilatura alveo	3	3	3	9	Alta	€ 839.000,00

Manutenzioni

Codice	Tipologia	I	II	III	Priorità	Strategicità	Costo €
GIA-C-MAN-001	Sfalcio / Pulizia	1	2	1	4	Media	€ 84.000,00
TOTALE INVESTIMENTI PER LA SISTEMAZIONE DEL TORRENTE RE DI GIANICO							€ 1.463.000,00

78 — SCHEMA RIASSUNTIVO degli interventi di progetto

Nuove Opere

Codice	Tipologia	I	II	III	Priorità	Strategicità	Costo €
ART-B-NUO-001	Ingegneria naturalistica	1	1	1	3	Bassa	€ 405.000,00
ART-B-NUO-002	Sist. Dissesti / Riprof. Alveo	3	3	2	8	Alta	~~€ 1.119.000,00~~
Note:	Opera completamente realizzata. Nessun importo residuo necessario.						-
ART-C-NUO-003	Scogliere / Soglie / Svaso	2	3	2	7	Alta	€ 1.120.000,00

Ripristini

Codice	Tipologia	I	II	III	Priorità	Strategicità	Costo €
ART-B-RIP-041 a 083	Briglie / Scogliere / Svaso	2	2	2	6	Alta	~~€ 840.000,00~~
Note:	Opera solo in parte realizzata. Importo residuo necessario al completamento delle stesse.						€ 550.000,00
ART-C-RIP-023 a 032	Briglie / Svaso e pulizia	1	2	2	5	Media	€ 532.000,00
TOTALE INVESTIMENTI PER LA SISTEMAZIONE DEL TORRENTE RE DI ARTOGNE							€ 2.607.000,00

81 — SCHEMA RIASSUNTIVO degli interventi di progetto

Nuove Opere

Codice	Tipologia	I	II	III	Priorità	Strategicità	Costo €
GRA-B-NUO-001	Opere di versante	3	3	2	8	Media	€ 1.566.000,00
GRA-C-NUO-002	Muri d'argine / Riprofilatura	3	3	3	9	Alta	~~€ 1.105.000,00~~
Note:	Opera parzialmente realizzata. Importo residuo necessario al completamento delle opere.						€ 800.000,00

Ripristini

Codice	Tipologia	I	II	III	Priorità	Strategicità	Costo €
GRA-B-RIP-001 a 016	Scogliere / Briglie / Ponte	1	1	1	3	Bassa	€ 979.000,00
TOTALE INVESTIMENTI PER LA SISTEMAZIONE DEL TORRENTE RE DI GRATACASOLO							€ 3.345.000,00

Interventi ordinati in funzione della priorità

PRIORITA' ALTA

Codice	Tipologia	I	II	III	Priorità	Strategicità	Costo €
OGL-B-NUO-003	Sist. Diss. / Briglie / Monit.	3	3	3	9	Alta	~~€ 1.650.000,00~~
Note:	Opera solo in parte realizzata. Importo residuo necessario al completamento delle opere.						€ 800.000,00
COP-B-NUO-001	Briglia	3	3	3	9	Alta	€ 637.500,00
PAL-C-NUO-004	Scogliera	3	3	3	9	Alta	€ 96.500,00
PAL-C-NUO-005	Scogliera	3	3	3	9	Alta	~~€ 260.000,00~~
Note:	Opera completamente realizzata. Nessun importo residuo necessario.						-
AST-C-NUO-002	Vasca di laminazione	3	3	3	9	Alta	~~€ 255.000,00~~
Note:	Opera completamente realizzata. Nessun importo residuo necessario.						-
LAN-C-RIP-039	Briglia	3	3	3	9	Alta	€ 69.500,00
TRO-C-RIP-250	Ponte / Svaso	3	3	3	9	Alta	€ 100.500,00
GRI-B-NUO-006	Sistemazione Frana	3	3	3	9	Alta	€ 1.400.000,00
GRI-C-NUO-008	Briglia	3	3	3	9	Alta	~~€ 793.000,00~~
Note:	Opera completamente realizzata. Nessun importo residuo necessario.						-
GIA-C-NUO-002	Argini / Riprofilatura alveo	3	3	3	9	Alta	€ 839.000,00
GRA-C-NUO-002	Muri d'argine / Riprofilatura	3	3	3	9	Alta	~~€ 1.105.000,00~~
Note:	Opera parzialmente realizzata. Importo residuo necessario al completamento delle opere.						€ 800.000,00
						TOTALE Parziale	€ 4.743.000,00
SIG-C-NUO-001	Briglia	3	3	2	8	Alta	~~€ 135.000,00~~
Note:	Opera completamente realizzata. Nessun importo residuo necessario.						-
SIG-C-NUO-002	Scogliera	3	3	2	8	Alta	€ 214.000,00
AVI-B-NUO-002	Briglia	3	3	2	8	Alta	€ 236.000,00
AVI-B-NUO-003	Briglia	3	3	2	8	Alta	€ 288.500,00
CAN-B-RIP-026 e 028	Scogliera	3	3	2	8	Alta	€ 74.000,00
CAN-B-RIP-049 e 050	Muro d'argine / Ponte	2	3	3	8	Alta	€ 74.500,00
VAL-C-NUO-002	Briglia	3	3	2	8	Alta	~~€ 504.000,00~~
Note:	Opera completamente realizzata. Nessun importo residuo necessario.						-
PAG-B-RIP-002	Scogliera	3	3	2	8	Alta	€ 115.000,00
PAG-B-RIP-023	Ponte	2	3	3	8	Alta	€ 50.000,00
OGL-B-RIP-002 a 010	Briglie	3	3	2	8	Alta	€ 839.000,00
OGL-B-RIP-011 a 023	Briglie	3	3	2	8	Alta	€ 699.000,00
MOI-C-RIP-041	Muro d'argine	3	3	2	8	Alta	~~€ 35.500,00~~
Note:	Opera completamente realizzata (v. C.d.S. 48/10/P) nessun importo residuo necessario.						-
ALL-B-NUO-003	Briglie / Sistemazione sponde	2	3	3	8	Alta	~~€ 336.000,00~~
Note:	Opera completamente realizzata. Nessun importo residuo necessario.						-
ALL-B-NUO-004	Ingegneria naturalistica	3	3	2	8	Alta	~~€ 770.000,00~~
Note:	Opera completamente realizzata. Nessun importo residuo necessario.						-
RCP-B-NUO-002	Ingegneria naturalistica	3	3	2	8	Alta	~~€ 1.258.500,00~~
Note:	Opera completamente realizzata. Nessun importo residuo necessario.						-
RCP-C-NUO-003	Scogliera	3	3	2	8	Alta	€ 441.500,00
FIG-C-MAN-001	Svaso e sfalcio	3	3	2	8	Alta	€ 56.000,00
BLE-C-NUO-002	Scogliera / Svaso	3	3	2	8	Alta	€ 475.500,00
CER-B-NUO-001	Briglia / Scogliere	3	3	2	8	Alta	€ 416.000,00
TRO-B-RIP-123	Tombotto	3	2	3	8	Alta	~~€ 205.000,00~~
Note:	Opera completamente realizzata. Nessun importo residuo necessario.						-
GRI-C-RIP-157	Briglia	2	3	3	8	Alta	~~€ 364.000,00~~
Note:	Opera completamente realizzata. Nessun importo residuo necessario.						-
GRI-C-RIP-181	Muro d'argine	3	2	3	8	Alta	~~€ 108.500,00~~
Note:	Opera non ancora realizzata. Importo maggiorato per l'implementazione di ulteriori lavori da eseguire.						€ 500.000,00
ROV-C-RIP-043	Scogliere	3	3	2	8	Alta	€ 123.000,00
ART-B-NUO-002	Sist. Dissesti / Riprof. Alveo	3	3	2	8	Alta	~~€ 1.119.000,00~~
Note:	Opera completamente realizzata. Nessun importo residuo necessario.						-
GRA-B-NUO-001	Opere di versante	3	3	2	8	Media	€ 1.566.000,00
						TOTALE Parziale	€ 6.168.000,00

PRIORITA' MEDIA

Codice	Tipologia	I	II	III	Priorità	Strategicità	Costo €
CAN-B-RIP-051 a 061	Soglie / Muro d'argine	2	2	3	7	Alta	€ 349.500,00
PAG-B-NUO-001	Briglia/Vasca	2	3	2	7	Alta	€ 145.000,00
PAG-C-NUO-004	Scogliera	2	3	2	7	Alta	€ 267.500,00
ALL-C-RIP-015 a 023	Soglie / Scogliere	3	2	2	7	Alta	€ 350.000,00
RCP-B-NUO-001	Ingegneria naturalistica	3	3	1	7	Alta	€ 630.000,00
PAL-B-NUO-002	Ingegneria naturalistica	3	2	2	7	Alta	€ 540.000,00
PAL-C-RIP-032	Selciato	2	2	3	7	Alta	€ 50.000,00
PAL-C-RIP-035	Briglia	2	2	3	7	Alta	~~€ 64.500,00~~
Note:	Opera completamente realizzata. Nessun importo residuo necessario.						-
TRO-B-NUO-003	Briglie / Scogliere	3	3	1	7	Alta	€ 1.059.000,00
TRO-B-NUO-004	Briglie / Scogliere	3	3	1	7	Alta	~~€ 761.000,00~~
Note:	Opera solo in parte realizzata. Importo residuo necessario al completamento delle opere.						€ 650.000,00
TRO-B-NUO-008	Consolidamento frana	3	2	2	7	Alta	~~€ 385.000,00~~
Note:	Opera completamente realizzata. Nessun importo residuo necessario.						-
TRO-B-RIP-122	Muri d'argine / Soglie	2	2	3	7	Alta	~~€ 213.000,00~~
Note:	Opera completamente realizzata. Nessun importo residuo necessario.						-
GRI-C-NUO-010	Scogliera	2	3	2	7	Alta	€ 348.500,00
ART-C-NUO-003	Scogliere / Soglie / Svaso	2	3	2	7	Alta	€ 1.120.000,00
OGL-B-RIP-052	Briglia	2	3	2	7	Media	€ 246.500,00
						TOTALE Parziale	€ 5.756.000,00
SIG-C-RIP-013	Briglia	2	2	2	6	Alta	€ 40.000,00
OGL-B-RIP-018	Briglie	2	3	1	6	Alta	~~€ 210.500,00~~
Note:	Opera completamente realizzata. Nessun importo residuo necessario.						-
COP-B-MAN-002	Svaso/ Sfalcio	1	2	3	6	Alta	€ 35.500,00
RCP-C-RIP-014 a 023	Scogliera / Ponti / Sfalcio	1	2	3	6	Alta	€ 115.500,00
FIG-B-NUO-001	Briglia / Scogliere	2	3	1	6	Alta	€ 218.500,00
FIG-B-RIP-039 a 046	Briglie / Op. versante / Muro	2	3	1	6	Alta	€ 560.000,00
LAN-B-NUO-001	Scogliera/Briglie/Ing. Nat.	3	2	1	6	Alta	€ 745.000,00
TRO-B-NUO-007	Briglie/Cons. Vers.	2	3	1	6	Alta	€ 675.000,00
TRO-B-RIP-135 a 139	Briglie	3	2	1	6	Alta	€ 112.000,00
GRI-B-NUO-004	Briglie/Scogliere	2	3	1	6	Alta	€ 1.055.000,00
ART-B-RIP-041 a 083	Briglie / Scogliere / Svaso	2	2	2	6	Alta	~~€ 840.000,00~~
Note:	Opera solo in parte realizzata. Importo residuo necessario al completamento delle stesse.						€ 550.000,00
CAN-B-RIP-029 a 040	Soglie / Scogliere	2	2	2	6	Media	€ 420.000,00
PAG-B-NUO-002	Ingegneria naturalistica	2	2	2	6	Media	~~€ 420.000,00~~
Note:	Opera completamente realizzata. Nessun importo residuo necessario.						-
PAG-B-NUO-003	Ingegneria naturalistica	2	2	2	6	Media	€ 280.000,00
OGL-B-NUO-002	Sistemazione Dissesto	2	3	1	6	Media	~~€ 270.000,00~~
Note:	Opera completamente realizzata. Nessun importo residuo necessario.						-
OGL-B-RIP-024 a 030	Briglie	2	2	2	6	Media	€ 559.500,00
FON-B-NUO-001	Ingegneria naturalistica	2	3	1	6	Media	€ 270.000,00
BLE-C-NUO-004	Svaso / Soglie / Scogliera	2	2	2	6	Media	€ 249.000,00
CER-B-RIP-004	Briglia	3	2	1	6	Media	€ 60.000,00
TRO-B-RIP-079 a 082	Briglie / Svaso	2	2	2	6	Media	€ 112.000,00
TRO-B-RIP-177 a 231	Briglie/Svaso/Ing. Nat.	2	3	1	6	Media	~~€ 1.600.000,00~~
Note:	Opera solo minimamente realizzata. Importo residuo necessario al completamento delle opere.						€ 1.580.000,00
GRI-B-NUO-002	Ing. Naturalistica/Scogliera	2	3	1	6	Media	~~€ 415.000,00~~
Note:	Opera completamente realizzata. Nessun importo residuo necessario.						-
						TOTALE Parziale	€ 7.637.000,00
MOI-B-RIP-004	Briglia	1	2	2	5	Alta	~~€ 125.500,00~~
Note:	Opera completamente realizzata (v. C.d.S. 48/10/P) nessun importo residuo necessario.						-
ALL-B-NUO-002	Drenaggi / Ing. Naturalistica	2	2	1	5	Alta	€ 280.000,00
COP-B-MAN-001	Svaso/ Sfalcio / Manutenzione	2	2	1	5	Alta	€ 70.000,00
TRO-B-NUO-001	Consolidamento versante	2	1	2	5	Alta	~~€ 490.000,00~~
Note:	Opera completamente realizzata. Nessun importo residuo necessario.						-
TRO-B-RIP-057	Scogliera	2	2	1	5	Alta	~~€ 61.000,00~~
Note:	Opera completamente realizzata. Nessun importo residuo necessario.						-
GRI-B-NUO-005	Briglia	2	2	1	5	Alta	€ 378.000,00
GRI-B-RIP-001 a 028	Briglie	1	3	1	5	Alta	~~€ 849.000,00~~
Note:	Opera solo in parte realizzata. Importo residuo necessario al completamento delle opere.						€ 600.000,00
CAN-B-RIP-023	Scogliera	2	2	1	5	Media	€ 70.000,00
PAG-B-RIP-004	Ponte	1	2	2	5	Media	€ 193.000,00
OGL-B-RIP-035 a 051	Briglie / Soglie	1	2	2	5	Media	€ 700.000,00
MOI-C-MAN-002	Sfalcio e svaso	1	3	1	5	Media	~~€ 44.000,00~~
Note:	Opera completamente realizzata (v. C.d.S. 48/10/P) nessun importo residuo necessario.						-
RCP-C-RIP-010 a 012	Scogliera / Svaso	1	2	2	5	Media	€ 91.500,00
CER-C-RIP-042 a 050	Briglie/Svaso e sfalcio	1	2	2	5	Media	~~€ 225.000,00~~
Note:	Opera solo in parte realizzata. Importo residuo necessario al completamento delle opere.						€ 100.000,00
LAN-B-NUO-002	Scogliera	2	2	1	5	Media	€ 541.000,00
LAN-B-NUO-003	Scogliera	2	2	1	5	Media	€ 154.000,00
LAN-B-NUO-004	Scogliera	2	2	1	5	Media	€ 174.000,00
LAN-B-NUO-005	Scogliera	2	2	1	5	Media	€ 224.000,00
TRO-B-RIP-005 a 012	Briglie / Svaso	2	2	1	5	Media	~~€ 490.000,00~~
Note:	Opera completamente realizzata. Nessun importo residuo necessario.						-
TRO-B-RIP-013 a 031	Briglie / Svaso	2	2	1	5	Media	€ 1.258.500,00
TRO-B-RIP-086 a 088	Briglia / Svaso	2	2	1	5	Media	€ 71.000,00
GRI-B-NUO-001	Briglie/Cons. spondale	2	2	1	5	Media	€ 675.000,00
GRI-B-NUO-003	Sistemazione Dissesti	2	2	1	5	Media	€ 419.500,00
GRI-C-MAN-002	Pulizia e Svaso alveo	2	2	1	5	Media	€ 70.500,00
GRI-C-MAN-003	Pulizia e Svaso alveo	1	2	2	5	Media	€ 399.000,00
ROV-C-RIP-014 a 021	Briglie / Gabbioni / Svaso	2	2	1	5	Media	€ 350.000,00
ROV-C-RIP-022 a 034	Briglie / Svaso	2	2	1	5	Media	€ 392.000,00
ROV-C-RIP-035 a 042	Briglie / Scogliere / Svaso	2	2	1	5	Media	€ 350.000,00
GIA-B-NUO-001	Scogliere / Briglie / Ing. Nat.	2	2	1	5	Media	€ 540.000,00
ART-C-RIP-023 a 032	Briglie / Svaso e pulizia	1	2	2	5	Media	€ 532.000,00
CAN-B-RIP-012	Ponte	1	1	3	5	Bassa	€ 28.000,00
VAL-B-NUO-001	Briglia	2	2	1	5	Bassa	€ 201.500,00
FON-B-NUO-002	Ingegneria naturalistica	2	1	2	5	Bassa	€ 210.500,00
RCP-B-RIP-003	Ponte	1	2	2	5	Bassa	€ 53.500,00
CER-C-NUO-002	Scogliera	2	2	1	5	Bassa	€ 90.000,00
LAN-B-RIP-017	Briglia	2	2	1	5	Bassa	€ 92.500,00
LAN-B-RIP-019	Briglia	2	2	1	5	Bassa	€ 121.000,00
LAN-B-RIP-020	Scogliera	2	2	1	5	Bassa	€ 50.000,00
LAN-B-RIP-021	Briglia	2	2	1	5	Bassa	€ 92.500,00
LAN-B-RIP-022	Briglia	2	2	1	5	Bassa	€ 196.000,00
TRO-B-RIP-001 a 004	Briglia / Svaso	1	2	2	5	Bassa	~~€ 70.500,00~~
Note:	Opera completamente realizzata. Nessun importo residuo necessario.						-
TRO-B-RIP-032 a 050	Briglie / Svaso	2	2	1	5	Bassa	€ 336.000,00
TRO-B-RIP-073 a 078	Briglie / Gab. / Svaso	2	2	1	5	Bassa	€ 224.000,00
						TOTALE Parziale	€ 10.328.500,00

PRIORITA' BASSA

Codice	Tipologia	I	II	III	Priorità	Strategicità	Costo €
VAR-C-NUO-001	Briglia-Soglia-Ponte	1	2	1	4	Alta	€ 375.500,00
OGL-B-NUO-001	Sistemazione Dissesto	2	1	1	4	Alta	€ 7.000.000,00
ROV-C-MAN-001	Svaso e pulizia	1	2	1	4	Alta	€ 42.500,00
ROV-C-MAN-002	Svaso e pulizia	1	2	1	4	Alta	€ 224.000,00
OGL-B-RIP-031 a 032	Scogliera / Soglia	1	1	2	4	Media	€ 292.000,00
ALL-B-NUO-005	Ingegneria naturalistica	1	2	1	4	Media	€ 270.000,00
FIG-C-RIP-018 e 019	Soglie / Spalle ponte / Sfalcio	1	1	2	4	Media	€ 70.500,00
PAL-C-RIP-043	Briglia	1	1	2	4	Media	€ 40.000,00
GRI-C-NUO-007	Soglia	2	1	1	4	Media	€ 110.000,00
GRI-C-NUO-011	Scogliera	1	2	1	4	Media	€ 77.500,00
GRI-B-RIP-018 a 026	Sistemazione Frana	2	1	1	4	Media	€ 559.500,00
GRI-B-RIP-084	Briglia	1	2	1	4	Media	€ 208.000,00
GRI-C-RIP-123	Scogliera	1	2	1	4	Media	€ 30.500,00
GRI-C-RIP-129	Briglia	1	2	1	4	Media	€ 81.000,00
GRI-C-RIP-131	Soglia	1	2	1	4	Media	€ 29.500,00
ROV-C-RIP-000 a 012	Briglie / Ingegneria nat.	1	2	1	4	Media	€ 675.000,00
GIA-C-MAN-001	Sfalcio / Pulizia	1	2	1	4	Media	€ 84.000,00
CAN-B-NUO-001	Scogliera	1	1	2	4	Bassa	€ 73.000,00
PAG-B-MAN-001	Svaso e sfalcio	1	1	2	4	Bassa	€ 35.500,00
MOI-C-MAN-001	Svaso	1	2	1	4	Bassa	~~€ 32.500,00~~
Note:	Opera completamente realizzata (v. C.d.S. 48/10/P) nessun importo residuo necessario.						-
ALL-B-NUO-001	Sistemazione Frana	1	2	1	4	Bassa	€ 484.500,00
CER-C-MAN-001	Svaso e sfalcio	1	1	2	4	Bassa	€ 46.500,00
PAL-B-NUO-001	Briglia	1	1	2	4	Bassa	€ 220.000,00
LAN-B-RIP-008 a 010	Briglia	1	2	1	4	Bassa	€ 110.000,00
LAN-B-RIP-027	Briglia	2	1	1	4	Bassa	€ 49.000,00
LAN-B-RIP-028	Briglia	2	1	1	4	Bassa	€ 61.000,00
LAN-B-RIP-053 a 063	Briglie	1	2	1	4	Bassa	~~€ 280.000,00~~
Note:	Opera completamente realizzata. Nessun importo residuo necessario.						-
TRO-B-NUO-005	Scogliere/Briglia/Ing. Nat.	1	2	1	4	Bassa	€ 345.000,00
TRO-B-NUO-006	Scogliere/Briglia/Ing. Nat.	1	2	1	4	Bassa	€ 200.000,00
TRO-B-RIP-063	Muro d'argine	1	2	1	4	Bassa	€ 106.000,00
TRO-B-MAN-001	Pulizia e Svaso alveo	1	2	1	4	Bassa	~~€ 98.000,00~~
Note:	Opera completamente realizzata. Nessun importo residuo necessario.						-
GRI-C-NUO-009	Scogliera	1	1	2	4	Bassa	€ 117.000,00
GRI-B-RIP-073	Briglia	1	1	2	4	Bassa	€ 95.000,00
GRI-B-RIP-074	Briglia	1	1	2	4	Bassa	€ 95.000,00
GRI-B-MAN-001	Pulizia e Svaso alveo	1	1	2	4	Bassa	€ 71.000,00
						TOTALE Parziale	€ 12.278.000,00
AVI-B-NUO-001	Difesa spondale/Scogliera	1	1	1	3	Bassa	€ 98.500,00
CAN-B-NUO-002	Ingegneria Naturalistica	1	1	1	3	Bassa	€ 140.000,00
CAN-B-RIP-013	Briglia	1	1	1	3	Bassa	€ 119.500,00
MOI-B-RIP-001	Guado	1	1	1	3	Bassa	€ 45.000,00
MOI-B-RIP-002 e 003	Briglia / Scogliera	1	1	1	3	Bassa	€ 90.000,00
PAL-B-NUO-003	Ingegneria naturalistica	1	1	1	3	Bassa	€ 140.000,00
PAL-B-RIP-008	Soglia	1	1	1	3	Bassa	€ 36.000,00
AST-B-NUO-001	Ingegneria naturalistica	1	1	1	3	Bassa	~~€ 224.000,00~~
Note:	Opera completamente realizzata. Nessun importo residuo necessario.						-
TRO-B-NUO-002	Ingegneria naturalistica	1	1	1	3	Bassa	€ 415.000,00
GRI-B-RIP-030 a 039	Briglie	1	1	1	3	Bassa	€ 559.500,00
GRI-C-RIP-211	Briglia	1	1	1	3	Bassa	€ 42.500,00
GRI-C-MAN-004	Pulizia e Svaso alveo	1	1	1	3	Bassa	€ 63.500,00
ART-B-NUO-001	Ingegneria naturalistica	1	1	1	3	Bassa	€ 405.000,00
GRA-B-RIP-001 a 016	Scogliere / Briglie / Ponte	1	1	1	3	Bassa	€ 979.000,00
GRI-C-RIP-167	Soglia	1	1	1	3	Media	€ 102.500,00
						TOTALE Parziale	€ 3.236.000,00

INTERVENTI IN FASE DI REALIZZAZIONE E/O REALIZZATI

Codice	Tipologia	I	II	III	Priorità	Strategicità	Costo €
MOI-B-RIP-010 e 011	In fase di progettazione	-	-	-	-	-	-
Note:	Opera completamente realizzata (v. C.d.S. 17/10/P)						-
MOI-B-RIP-014 e 015	In fase di progettazione	-	-	-	-	-	-
Note:	Opera completamente realizzata (v. C.d.S. 17/10/P)						-
COP-B-NUO-002	Briglia	-	-	-	-	-	-
Note:	Opera già realizzata						-
BLE-C-NUO-001	Briglia	-	-	-	-	-	-
Note:	Opera già realizzata						-
BLE-C-NUO-003	Scogliera / Soglie	-	-	-	-	-	-
Note:	Opera già realizzata						-
TRO-B-RIP-106	In fase di realizzazione	-	-	-	-	-	-
Note:	Opera già realizzata						-
TRO-B-RIP-118	In fase di realizzazione	-	-	-	-	-	-
Note:	Opera già realizzata						-

TOTALE INVESTIMENTI PREVISTI PER IL I° LOTTO - Settembre 2009	~~€ 61.633.500,00~~
TOTALE INVESTIMENTI PREVISTI PER IL I° LOTTO - Aggiornamento giugno 2015	€ 50.146.500,00

REGIONE LOMBARDIA

COMUNITA' MONTANA DI VALLE CAMONICA
Piazza Tassara n. 3 - 25043 Breno (BS)
tel. 0364/324011 - fax. 0364/22629
info@cmvallecamonica.bs.it

PROVINCIA DI BRESCIA

III° STUDIO IDROGEOLOGICO A SCALA DI SOTTOBACINO IDROGRAFICO DELLA VALLE CAMONICA

ai sensi del D.d.u.o. Regione Lombardia n° 14313 del 26 novembre 2007

Settembre 2014

I° LOTTO (dati aggiornati al settembre 2009) | II° LOTTO (dati aggiornati al maggio 2011) | III° LOTTO (dati aggiornati al giugno 2015)

TAVOLA **06.A** — OGGETTO **INTERVENTI DI PROGETTO**

INTERVENTI DI PROGETTO - I° LOTTO - Aggiornamento giugno 2015

Sintesi degli interventi progettuali previsti nel I° Lotto dello Studio Idrogeologico a Scala di Sottobacino idrografico della Valle Camonica aggiornati al giugno 2015

PER LA COMUNITA' MONTANA DI VALLE CAMONICA:
Dott. For. GIAN BATTISTA SANGALLI
Direttore Ufficio Foreste e Bonifica Montana

RESPONSABILE TECNICO:
Geol. LUCA ALBERTELLI - Land e Cogeo

GRUPPO DI LAVORO:
Geol. LUCA ALBERTELLI
Ing. SIMONE BONETTI
Ing. NICOLA MUSATI
Ing. VALENTINA GARATTINI
Agr. FRANCESCA GIUDICI
Geol. MATTEO BIZIOLI

LAND & COGEO s.r.l. Geology Engineering Environment
UFFICI SEDE OPERATIVA: Via Montegrappa, 41 - 24060 Rogno (BG)
SEDE LEGALE: Via Manifattura, 29/G 41 - 25047 Darfo B.T. (BS)
TEL: 035/4340011 FAX: 035/4340011 e-mail: luca@cogeo.info